


Flurstück: 63/3
Flur: 63
Gemarkung: Lörrach

Gemeinde: Lörrach
Kreis: Lörrach
Regierungsbezirk: Freiburg

5273921

32399500

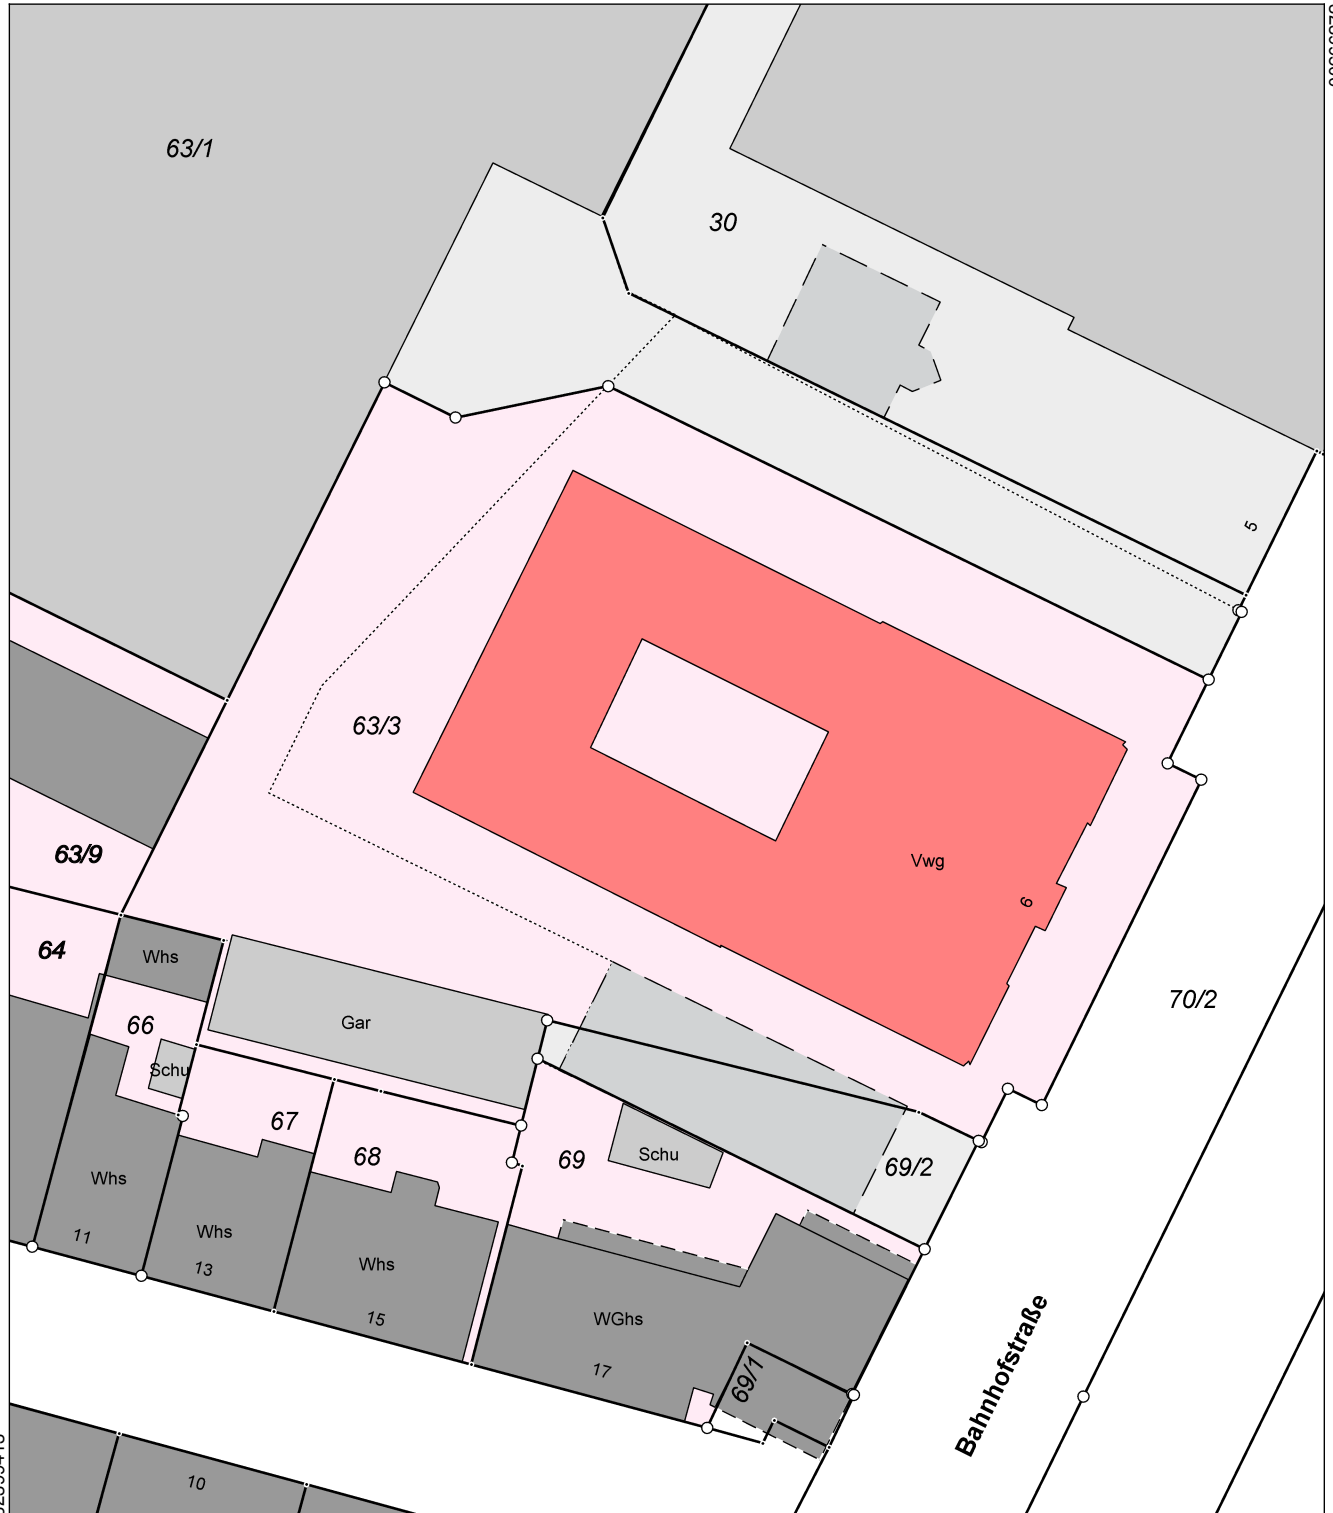

32399413

5273821

Maßstab 1:500



Die Basisinformationen und Basisdaten des Liegenschaftskatasters unterliegen dem Verwendungsvorbehalt nach § 2 Abs. 3 und 4 des Vermessungsgesetzes vom 1. Juli 2004 (GBl. S. 469, 509), in der derzeit gültigen Fassung. Sie dürfen vom Empfänger nur für den Zweck verwendet werden, zu dem sie übermittelt worden sind. Eine Verwendung für andere Zwecke ist nur zulässig, wenn die Vermessungsbehörde eingewilligt hat.



Nutzungsart der Räume

- Lager
- Technik
- Sanitär
- HWR
- Serviceeinrichtungen, Betreuung
- Gemeinschaft, Küchen
- Wohnen
- Allgemein, nicht genutzt
- Wohnen-Frauenbereich

Legende Bauteile

- Bestand
- Abbruch
- Neu

Maße wurden nach Bestandsplänen ermittelt und können örtlich abweichen

VORABZUG

BAUANTRAG VOM ...

OBJEKT:
NUTZUNGSÄNDERUNG
DES EHEMALIGEN
POLIZEIPRÄSIDIUMS LÖRRACH ZUR
ANSCHLUSSUNTERBRINGUNG
BAHNHOFSTRASSE 6
79539 LÖRRACH
FLST.NR.: 63/3
BAUHERR:
STADT LÖRRACH
FACHBEREICH HOCHBAU
LUISENSTRASSE 16
79539 LÖRRACH

PLANINHALT:
**GRUNDRISS
-2. UNTERGESCHOSS**

MASSSTAB: 1:100	PROJEKT-NR.: 22202
PLAN-NR.: BA_GR_-2.UG	DATUM/KÜRZEL: 27.08.2024 IK

ARCHITEKTURBÜRO
HERZOG
GmbH
v.d. I. Herzog
Dipl. Ing. (FH), freier Architekt
Telefon: 07621/914000
E-Mail: info@he-1.de
Unterdorfstraße 22
79541 Lörrach



63/3

- Nutzungsart der Räume**
- Lager
 - Technik
 - Sanitär
 - HWR
 - Serviceeinrichtungen, Betreuung
 - Gemeinschaft, Küchen
 - Wohnen
 - Allgemein, nicht genutzt
 - Wohnen-Frauenbereich

- Legende Bauteile**
- Bestand
 - Abbruch
 - Neu

Maße wurden nach Bestandsplänen ermittelt und können örtlich abweichen

VORABZUG

BAUANTRAG VOM ...

OBJEKT:
NUTZUNGSÄNDERUNG
DES EHEMALIGEN
POLIZEIPRÄSIDIUMS LÖRRACH ZUR
ANSCHLUSSUNTERBRINGUNG
BAHNHOFSTRASSE 6
79539 LÖRRACH
FLST.NR.: 63/3

BAUHERR:
STADT LÖRRACH
FACHBEREICH HOCHBAU
LUISENSTRASSE 16
79539 LÖRRACH

PLANINHALT:
**GRUNDRISS
1. UNTERGESCHOSS**

MASSSTAB:
1:100

PROJEKT-NR.:
22202

PLAN-NR.:
BA_GR -1-UG

DATUM/KÜRZEL:
27.08.2024 IK

**ARCHITEKTURBÜRO
HERZOG**
GmbH
v.d.Herzog
Dipl. Ing. (FH), freier Architekt
Telefon: 07621/914000
E-Mail: info@he-1.de
Unterdorfstraße 22
79541 Lörrach

18 Personen (130.49 m²) notwendig:

- 2 Du
- 2 WCs
- 2 Urinale
- 4 WB
- 3 Herde

63/3



Nutzungsart der Räume

- Lager
- Technik
- Sanitär
- HWR
- Serviceeinrichtungen, Betreuung
- Gemeinschaft, Küchen
- Wohnen
- Allgemein, nicht genutzt
- Wohnen-Frauenbereich

Legende Bauteile

- Bestand
- Abbruch
- Neu

Maße wurden nach Bestandsplänen ermittelt und können örtlich abweichen

40 Personen (286.59 m²) notwendig:
 4 Du
 4 WCs
 8 WB
 3 Urinale
 5 Herde

VORABZUG

BAUANTRAG VOM ...

OBJEKT:
 NUTZUNGSÄNDERUNG
 DES EHEMALIGEN
 POLIZEIPRÄSIDIUMS LÖRRACH ZUR
 ANSCHLUSSUNTERBRINGUNG
 BAHNHOFSTRASSE 6
 76539 LÖRRACH
 FLST NR.: 63/3

BAUHERR:
 STADT LÖRRACH
 FACHBEREICH HOCHBAU
 LUISENSTRASSE 16
 76539 LÖRRACH

PLANINHALT:
 GRUNDRISS
 ERDGESCHOSS

MASSSTAB:
 1:100

PROJEKT-NR.:
 22202

PLAN-NR.:
 BA_GR_EG

DATUMKÜRZEL:
 26.09.2024 IK

ARCHITEKTURBÜRO
HERZOG
 GmbH
 v.d. Herzog
 Dipl. Ing. (FH), freier Architekt
 Telefon: 07621914000
 E-Mail: info@herz-1.de
 Unterdorfstraße 22
 79541 Lörrach



Nutzungsart der Räume

- Lager
- Technik
- Sanitär
- HWR
- Serviceeinrichtungen, Betreuung
- Gemeinschaft, Küchen
- Wohnen
- Allgemein, nicht genutzt
- Wohnen-Frauenbereich

Legende Bauteile

- Bestand
- Abbruch
- Neu

Maße wurden nach Bestandsplänen ermittelt und können örtlich abweichen

VORABZUG

BAUANTRAG VOM ...


OBJEKT:
NUTZUNGSÄNDERUNG
DES EHEMALIGEN
POLIZEIPRÄSIDIUMS LÖRRACH ZUR
ANSCHLUSSUNTERBRINGUNG
BAHNHOFSTRASSE 6
79539 LÖRRACH
FLST.NR.: 63/3
BAUHERR:
STADT LÖRRACH
FACHBEREICH HOCHBAU
LUISENSTRASSE 16
79539 LÖRRACH

PLANINHALT:
**GRUNDRISS
1.OBERGESCHOSS**

MASSTAB: 1:100	PROJEKT-NR.: 22202
PLAN-NR.: BA_GR 1.0G	DATUM/KÜRZEL: 08.10.2024 IK

ARCHITEKTURBÜRO
HERZOG
GmbH
v.d.Herzog
Dipl. Ing. (FH), freier Architekt
Telefon: 07621/914000
E-Mail: info@he-1.de
Unterdorfstraße 22
79541 Lörrach

55 Personen (385.94 m²) notwendig:
5/6 Du
5/6 WCs
11 WB
4 Urinale
7 Herde

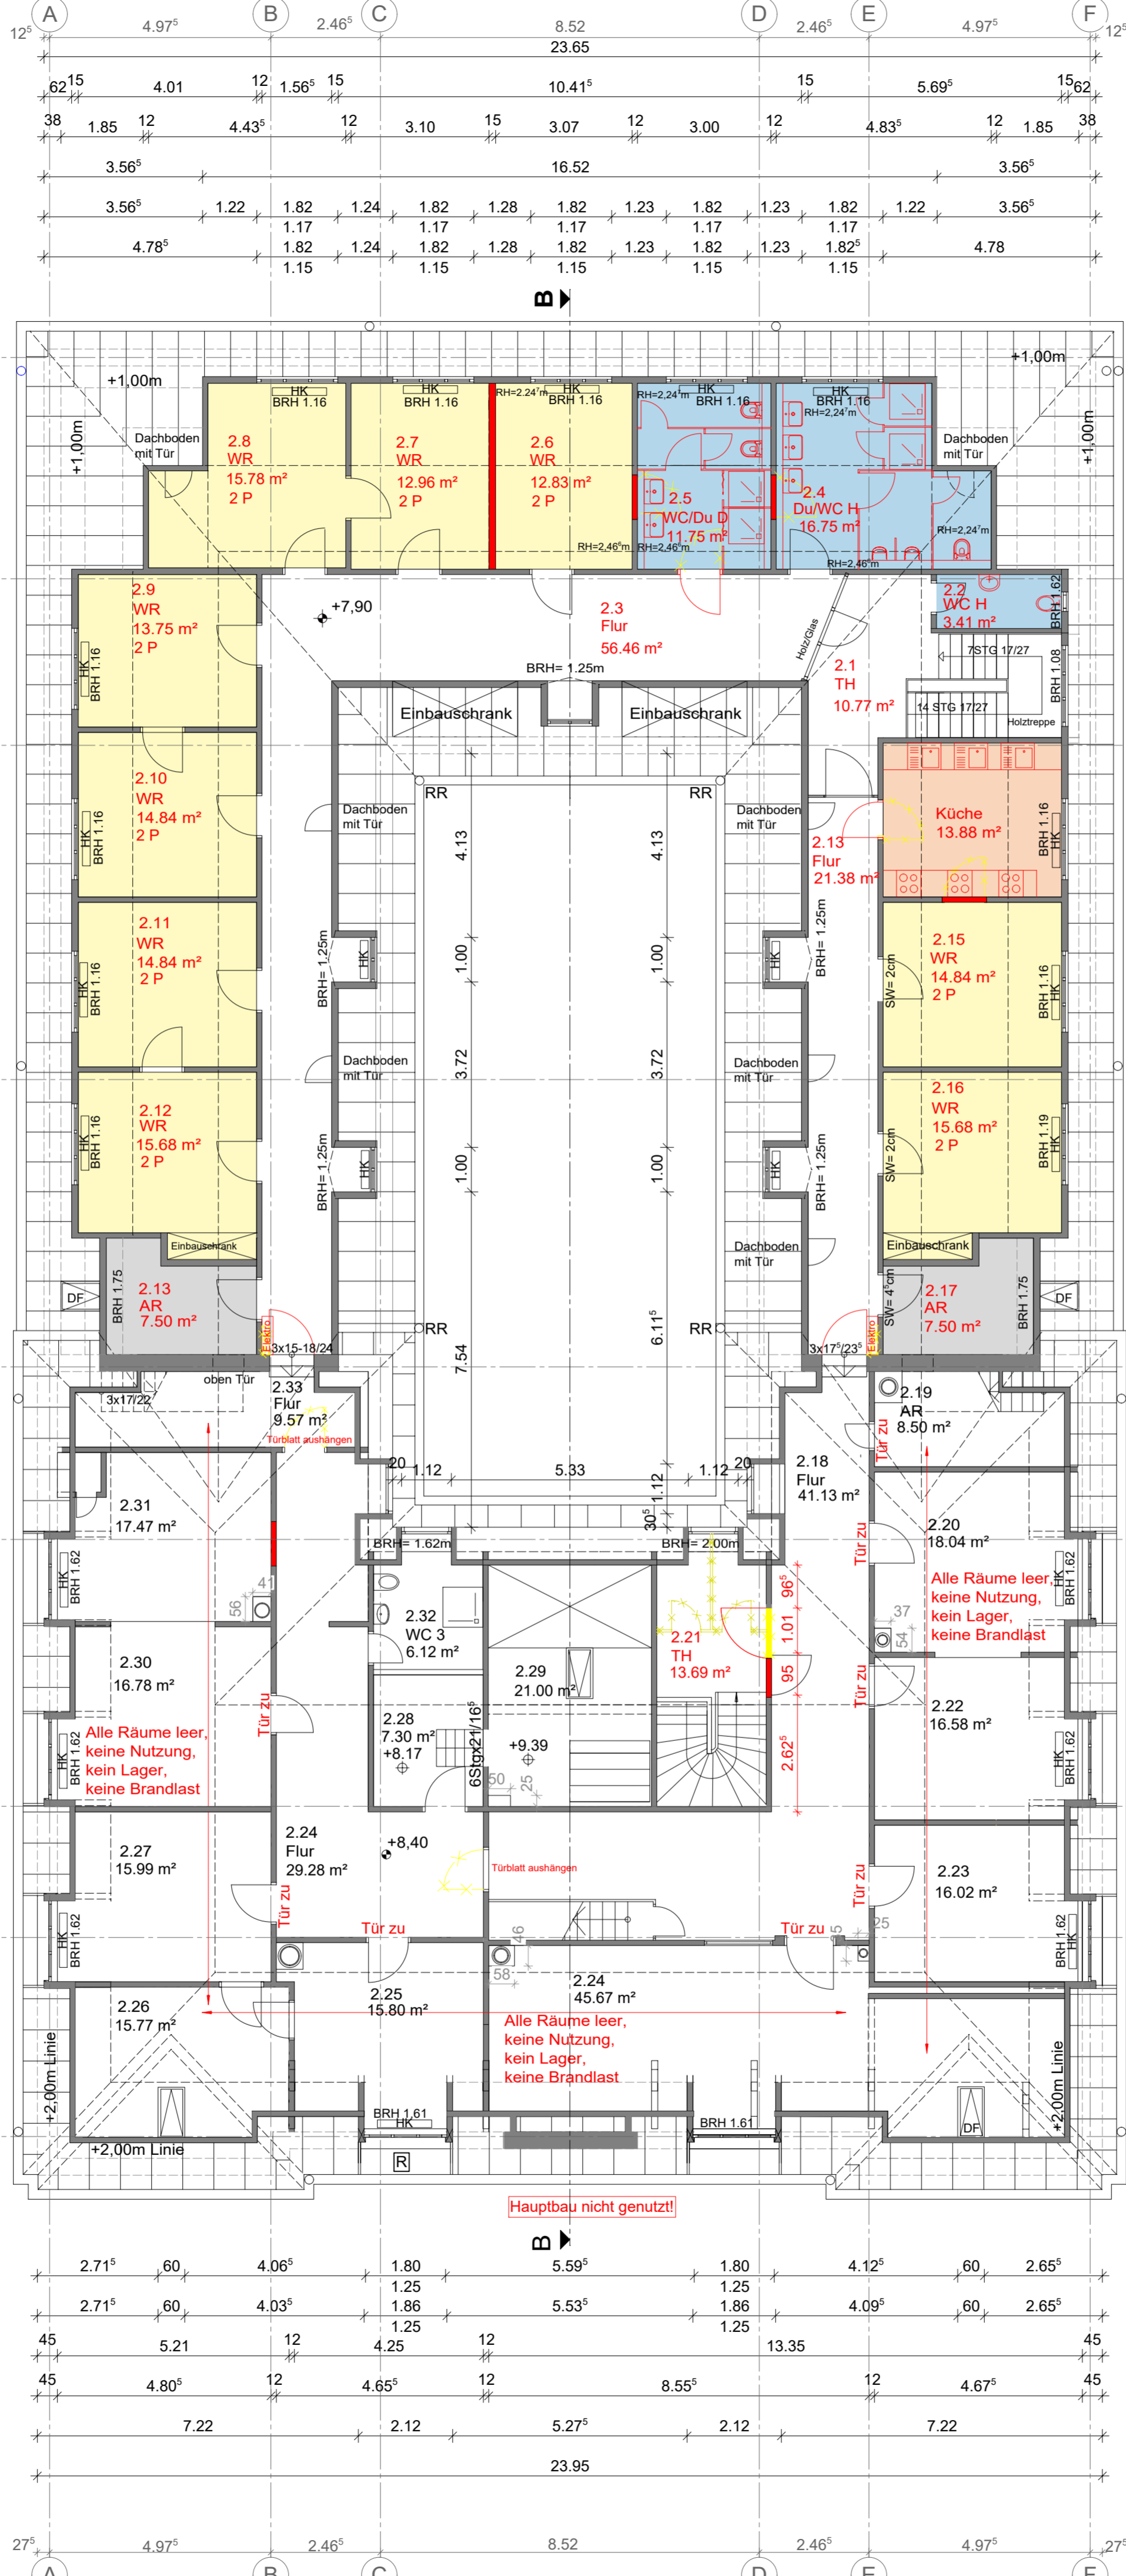

Nutzungsart der Räume

- Lager
- Technik
- Sanitär
- HWR
- Serviceeinrichtungen, Betreuung
- Gemeinschaft, Küchen
- Wohnen
- Allgemein, nicht genutzt
- Wohnen-Frauenbereich

Legende Bauteile

- Bestand
- Abbruch
- Neu

Maße wurden nach Bestandsplänen ermittelt und können örtlich abweichen

VORABZUG

BAUANTRAG VOM ...

OBJEKT:
NUTZUNGSÄNDERUNG
DES EHEMALIGEN
POLIZEIPRÄSIDIUMS LÖRRACH ZUR
ANSCHLUSSUNTERBRINGUNG
BAHNHOFSTRASSE 6
79539 LÖRRACH
FLST.NR.: 63/3
BAUHERR:
STADT LÖRRACH
FACHBEREICH HOCHBAU
LUISENSTRASSE 16
79539 LÖRRACH

**PLANINHALT:
GRUNDRISS
2.OBERGESCHOSS**

MASSSTAB: 1:100 PROJEKT-NR.: 22202
PLAN-NR.: BA_GR 2.0G DATUM/KÜRZEL: 25.09.2024 IK

ARCHITEKTURBÜRO
HERZOG
GmbH
v.d.Herzog
Dipl. Ing. (FH), freier Architekt
Telefon: 07621/914000
E-Mail: info@he-1.de
Unterdorfstraße 22
79541 Lörrach

18 Personen (131.20 m²) notwendig:
2 Du
2 WCs
4 WB
2 Urinale
3 Herde

Legende Bauteile

- Bestand
- Abbruch
- Neu

Maße wurden nach Bestandsplänen ermittelt und können örtlich abweichen



VORABZUG

BAUANTRAG VOM ...

OBJEKT:
NUTZUNGSÄNDERUNG
DES EHEMALIGEN
POLIZEIPRÄSIDIUMS LÖRRACH ZUR
ANSCHLUSSUNTERBRINGUNG
BAHNHOFSTRASSE 6
79539 LÖRRACH
FLST.NR.: 63/3
BAUHERR:
STADT LÖRRACH
FACHBEREICH HOCHBAU
LUISENSTRASSE 16
79539 LÖRRACH
PLANINHALT:
SCHNITT BB

MASSSTAB: 1:100	PROJEKT-NR.: 22202
PLAN-NR.: BA_SC_BB	DATUM/KÜRZEL: 25.09.2024 IK

ARCHITEKTURBÜRO
HERZOG
GmbH
v.d.J.Herzog
Dipl. Ing. (FH), freier Architekt
Telefon: 07621/914000
E-Mail: info@he-1.de
Unterdorfstraße 22
79541 Lörrach